



MUNICIPALITE
DE
DAILLENS

Demande de construction d'objet de minime importance

Le requérant et le propriétaire soussignés demandent à la Municipalité l'autorisation de construire l'ouvrage décrit dans la présente demande.

Selon la disposition de l'article 111 LATC et 72d RLATC, la Municipalité peut dispenser de l'enquête publique les projets de minime importance pour autant qu'aucun intérêt public prépondérant ne soit touché et qu'ils ne soient pas susceptibles de porter atteinte à des intérêts dignes de protection, en particulier à ceux des voisins.

Nom et Prénom du requérant : ROSERENS Maud et Julien

Adresse : Rue du Bourquin 15 No de parcelle : 1917

Téléphone : 0787617286 Natel :

Email : maud.ruffiaux@gmail.com

Description de l'ouvrage :

Piscine en plastique hors sol

Démontable, ronde

Surface et/ou volume de l'ouvrage : 3,60 m (diamètre) x

1,00 m (hauteur)

Annexes à joindre :

Quantité eau : 9150 Litres.

- Plan de situation à jour avec indication (en rouge) de l'emplacement de l'ouvrage et distances aux limites des propriétés.
- Esquisse et coupe (photos ou prospectus) du projet avec les cotes nécessaires.
- Tous documents utiles à une bonne compréhension du projet.

Date de la demande : 03.03.2025

Signature du requérant :  

12 FEV. 2002


02/00412

PPE - « En Riette »
JARDINS PRIVÉS en servitudes
AMENAGEMENTS EXT. ECHELLE 1/500
BATIMENT A ET B


Echallens, le 07.02.2002
ID 2002/931 à ID 2002/934

Les propriétaires :

Bourquin

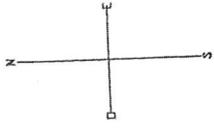

*Emplacement
de la piscine
La zone verte
correspondant
à notre jardin
privé.*

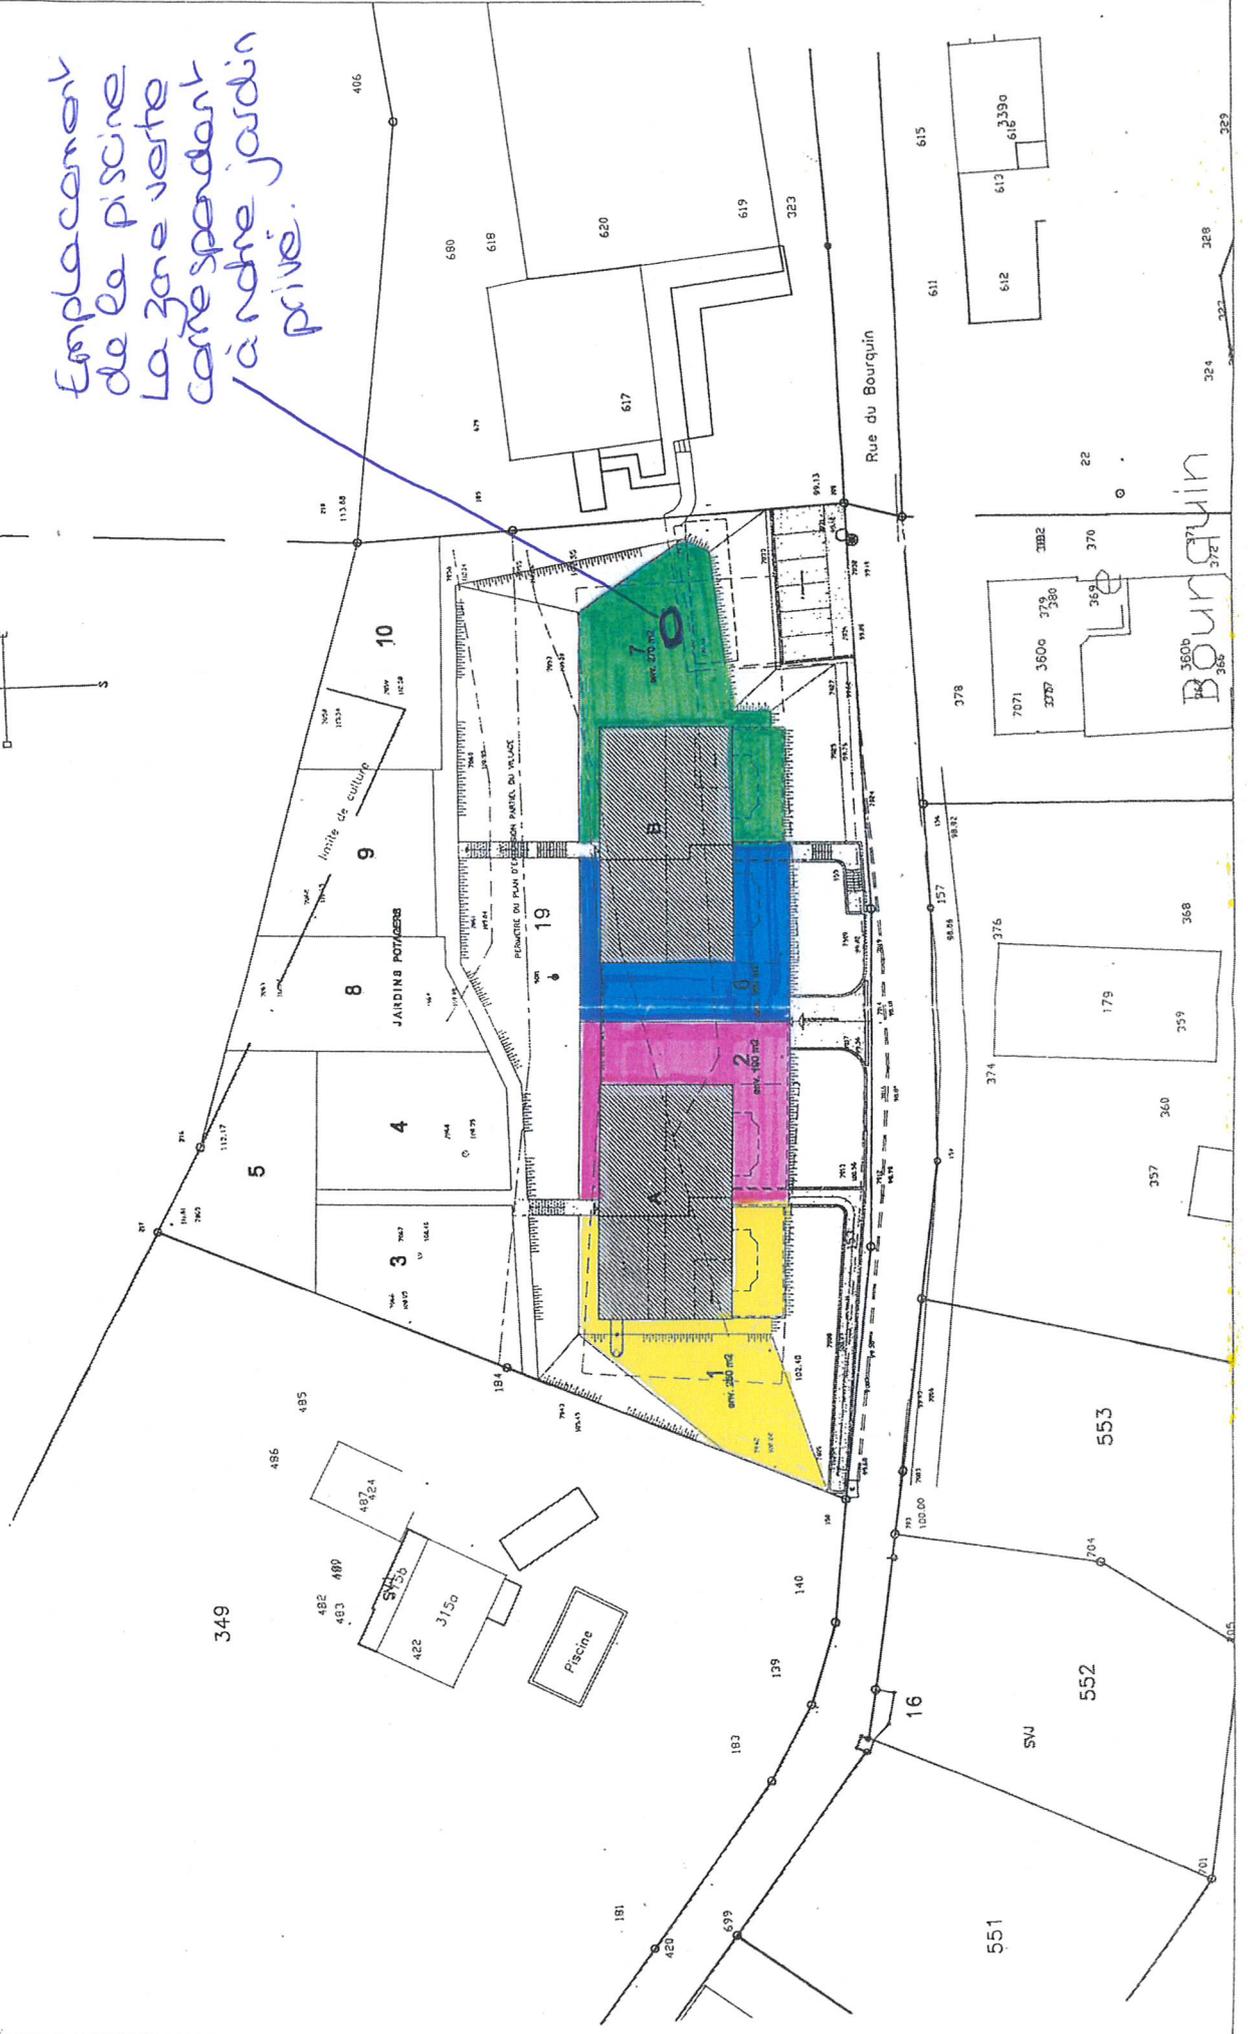

349

485

482 480

482A

SVJ 555b

422

JL 50a

Piscine

181

420

699

16

551

552

553

704

SVJ

701

5

4

JARDINS POTAGERS

8

9

10

19

6

179

374

376

368

359

360

113.88

103.24

102.29

102.21

102.21

714

714

690

618

620

619

323

617

615

611

612

613

3390

612

328

322

Rue du Bourquin


Bourquin

372


22

370

369

369

369

378

7071

372b

379

380

369

157

157

378

376

376

374


